

HUS 1

HUS 2


FÖRKLARINGAR

MÅTT ANGIVNA I MILLIMETER
PLUSHÖJDER I METER

FÖRESKRIFTER

HÄNVISNINGAR

HOW Arkitekter www.howarkitekter.se P:\Enköping HVB\03 Ritder\Relationshandling\A40.1-101.dwg

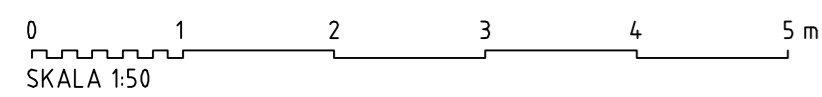

BET	ANT	ANDRINGEN AVSER	SIGN	DATUM
RELATIONSHANDLING				
ENKÖPING GRUPPBOENDE ANPASSNING AV BEFINTLIG BYGGNAD KV. CENTRUM 15:7 KÄLLGATAN 21, ENKÖPING				
● A		HOW ARKITEKTER AB, TEL. 08-556 921 60		
○ K		KADAR BYGGKONSULT AB, 08-647 64 00		
○ VVS		-		
○ E		-		
UPPDRAG NR	FRITAD AV	HANDLÄGGARE		
	FW, FS	FABIAN WANQVIST		
DATUM		ANSVARIG		
2017-11-07		GUNNAR HILDÉN		
PLAN -1, KÄLLARPLAN				
SKALA	NUMMER	BET		
1:50 (A1)	A40.1-101			